


設計	175-B1
施工	950223-設計・図面

・乗降スペース②～④間壁タイル仕上の範囲は、上図に依る。

094  
 9-3  
 0-940005-B

B1階部分平面図

L	ラックーン 戸棚	900x250x1800	HC-905型
K	ラックーン クリーンロッカー	450x250x1800	CL-45型
J	ラックーン ハンドウォッシュ	375x150x75	TUF-1N型
I	ラックーン 冷蔵庫ボックス	850x850x1800	PBC-12V型
H	ラックーン 卓上スチーマー	800x500x1500	MB-10EV型
Q	ラックーン 調理ユニット	2000x800x1200	CMS-2COM2型
F	ラックーン 調理水給油設備	520x780x1550	MIFS-401型
E	ラックーン リーバス自動洗浄機	850x800x1550	9R型
D	ラックーン 水栓	400x800x1020	WD-40型
C	ラックーン ボトルクイック	780x680x1620	WZ-24型
B	ラックーン 予備機	1000x800x1200	YO-100型
A	ラックーン Z流し台	800x800x750	S-80型
備考	※	※	※

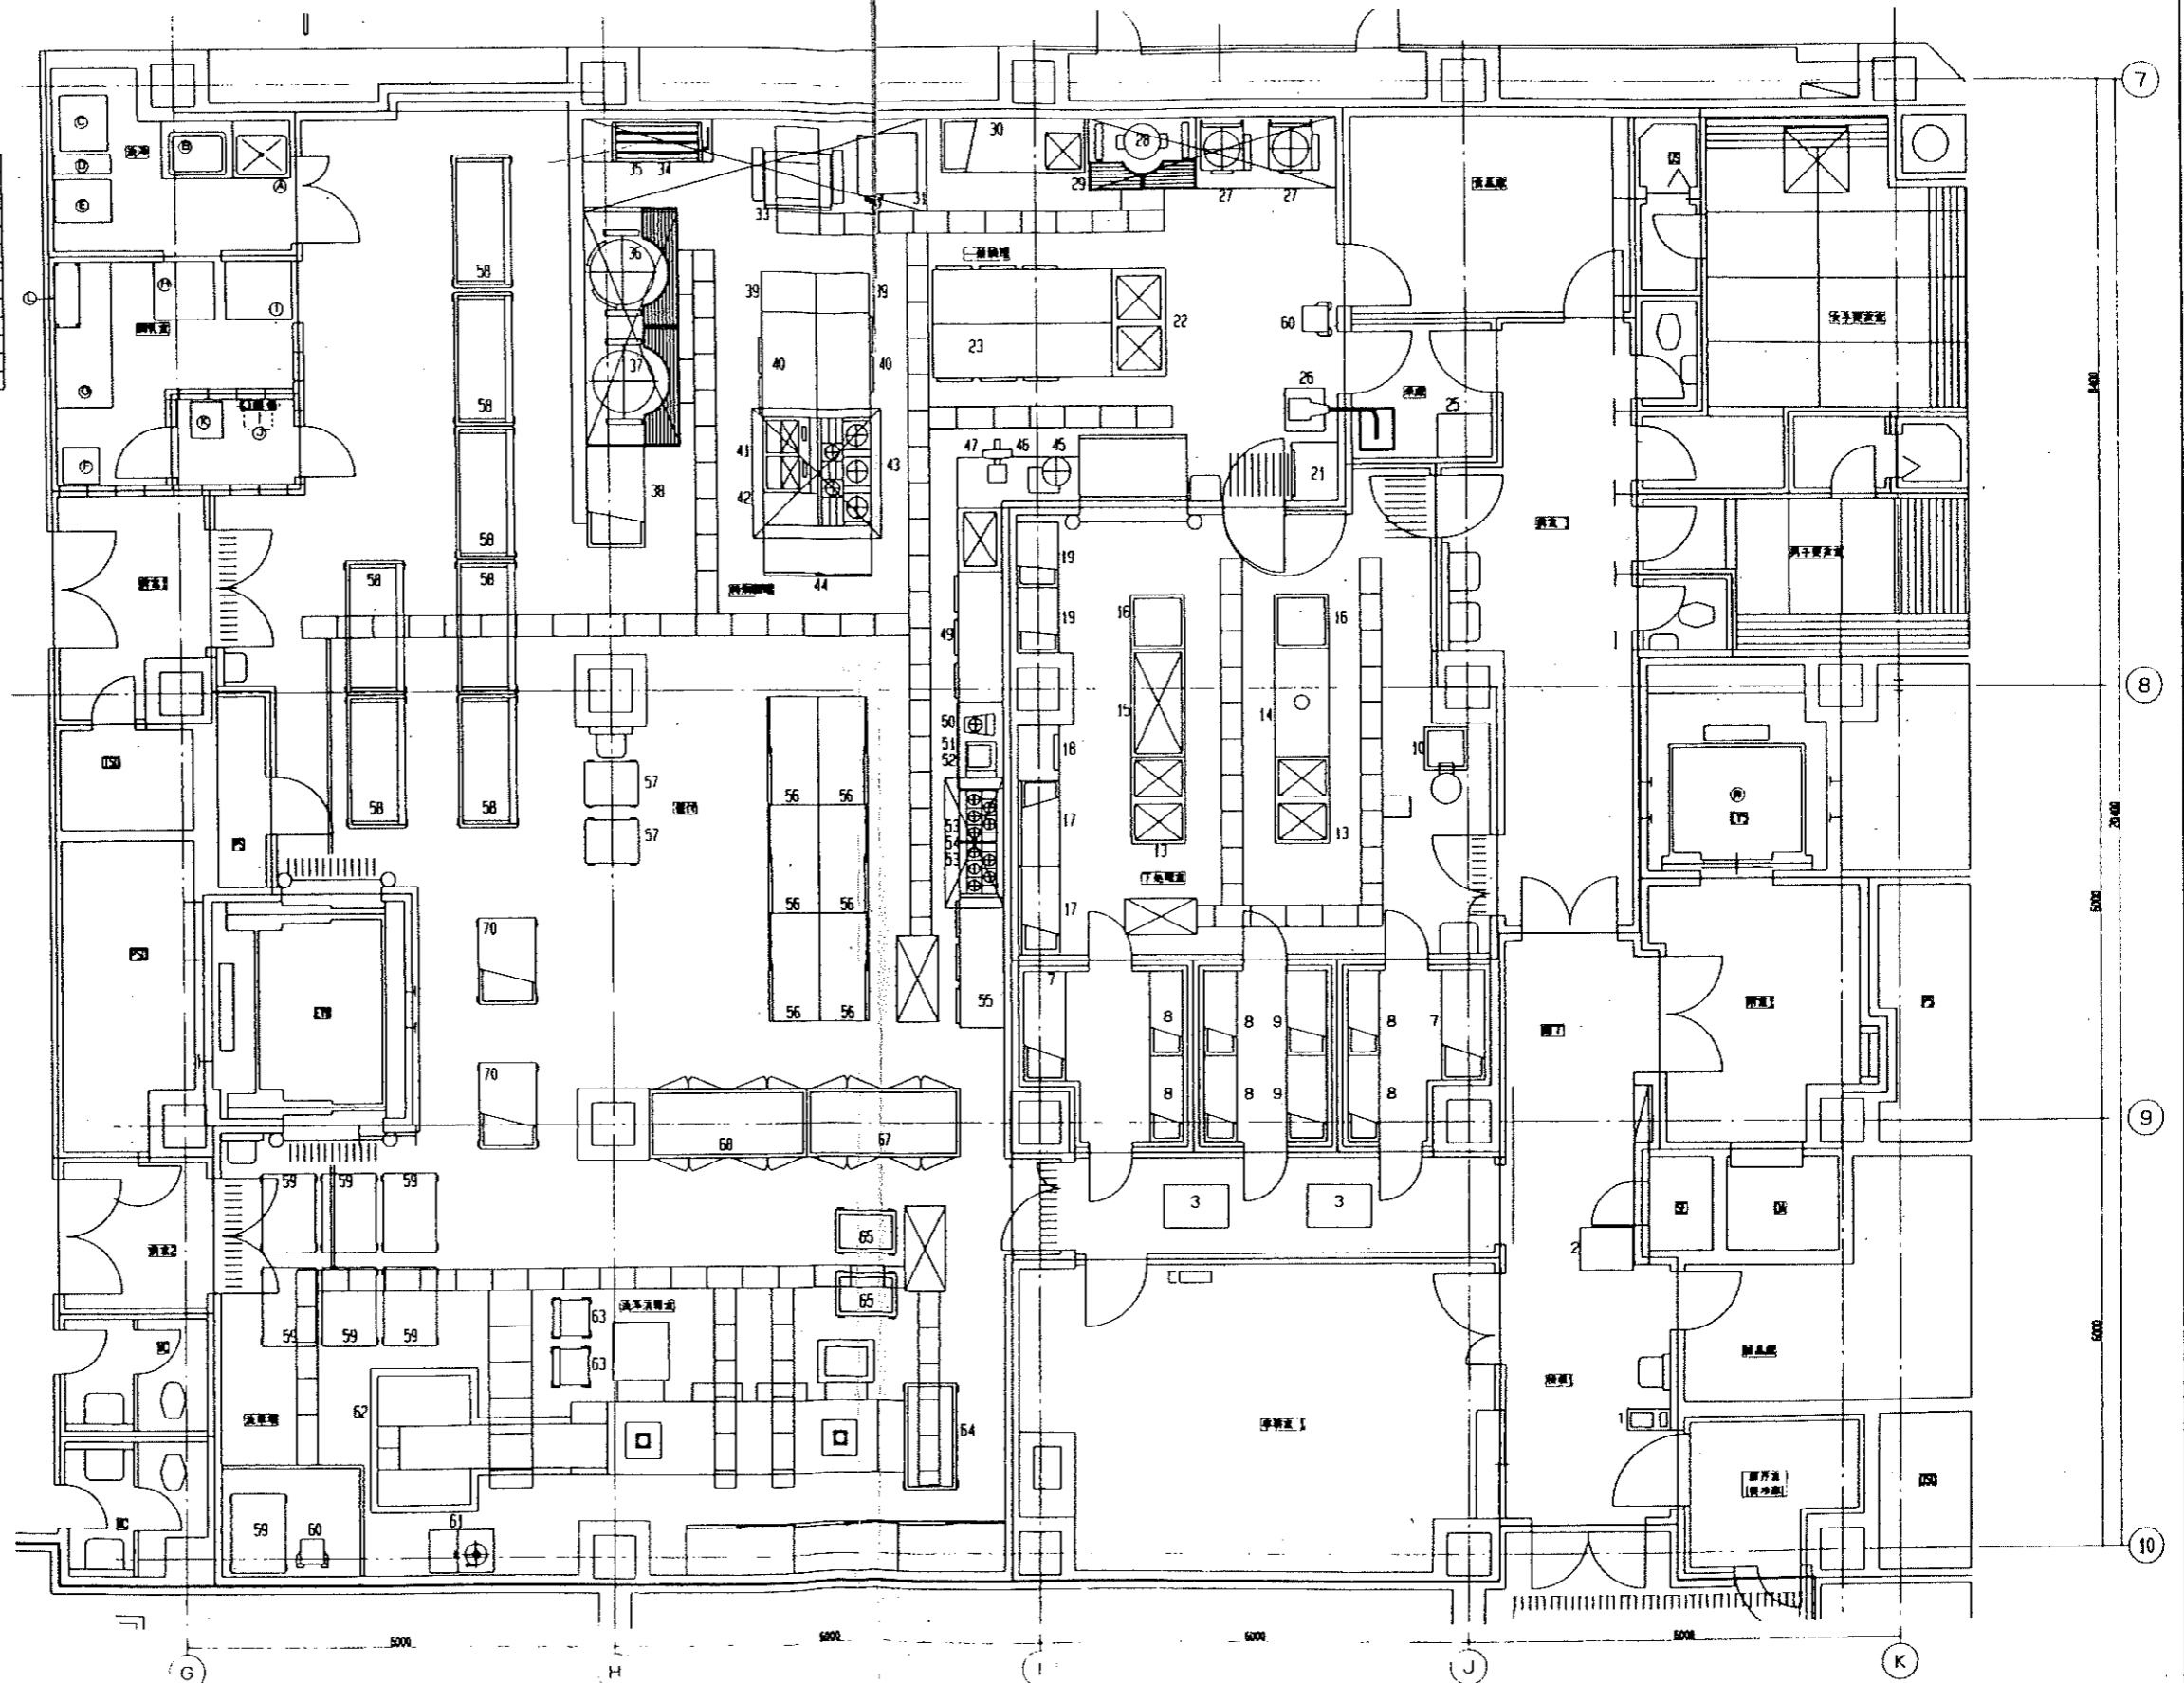

竣工	95.5.29
竣工	97.5.30
竣工	
竣工	

竣工図 衛-42